



Rys. nr. 1

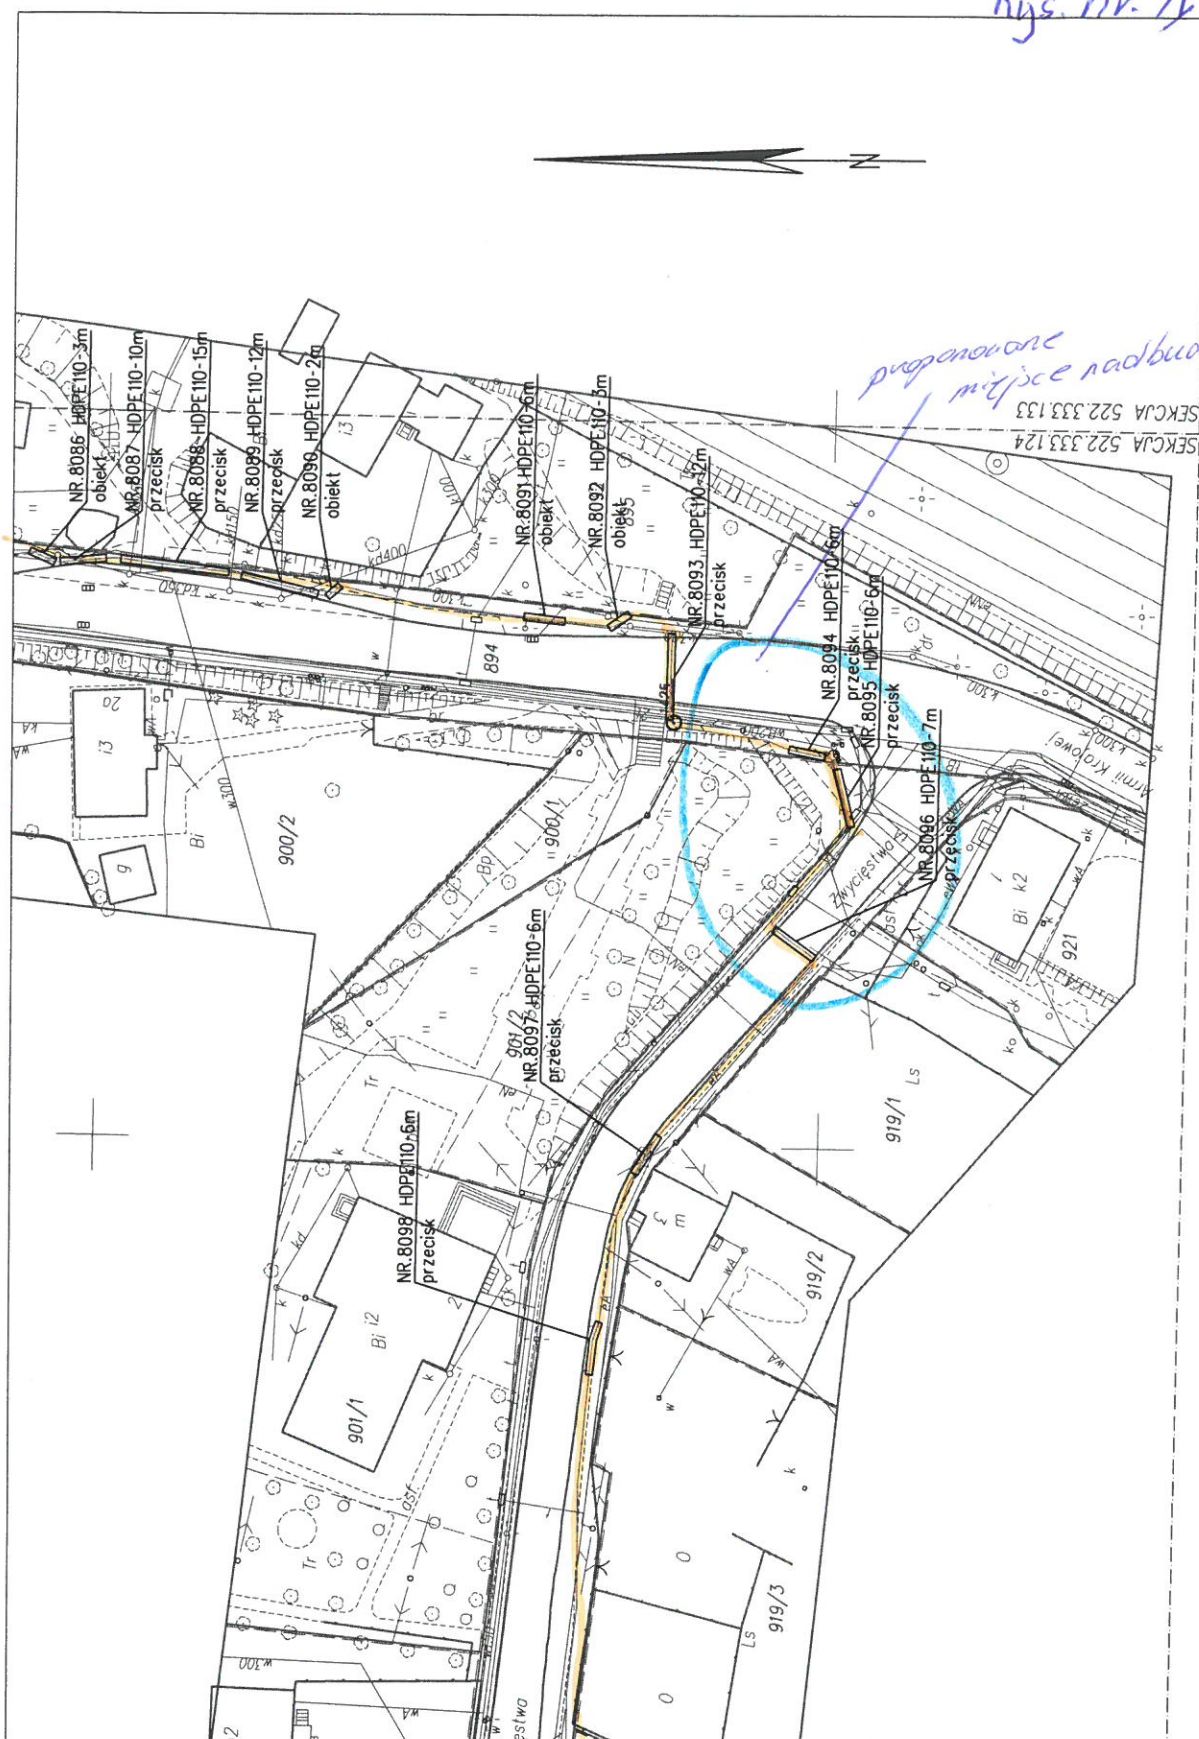

MZUM.PL S.A. WEBTEAM s.c. RCI Sp. z o.o.	Dokumentacja powykonawcza	Skala	Nr rys.	Arkusz	Arkuszy
	MIEJSKA SIEĆ SZEROKOPASMOWA W DĄBROWIE GÓRNICZEJ	1:1000	2	178	188

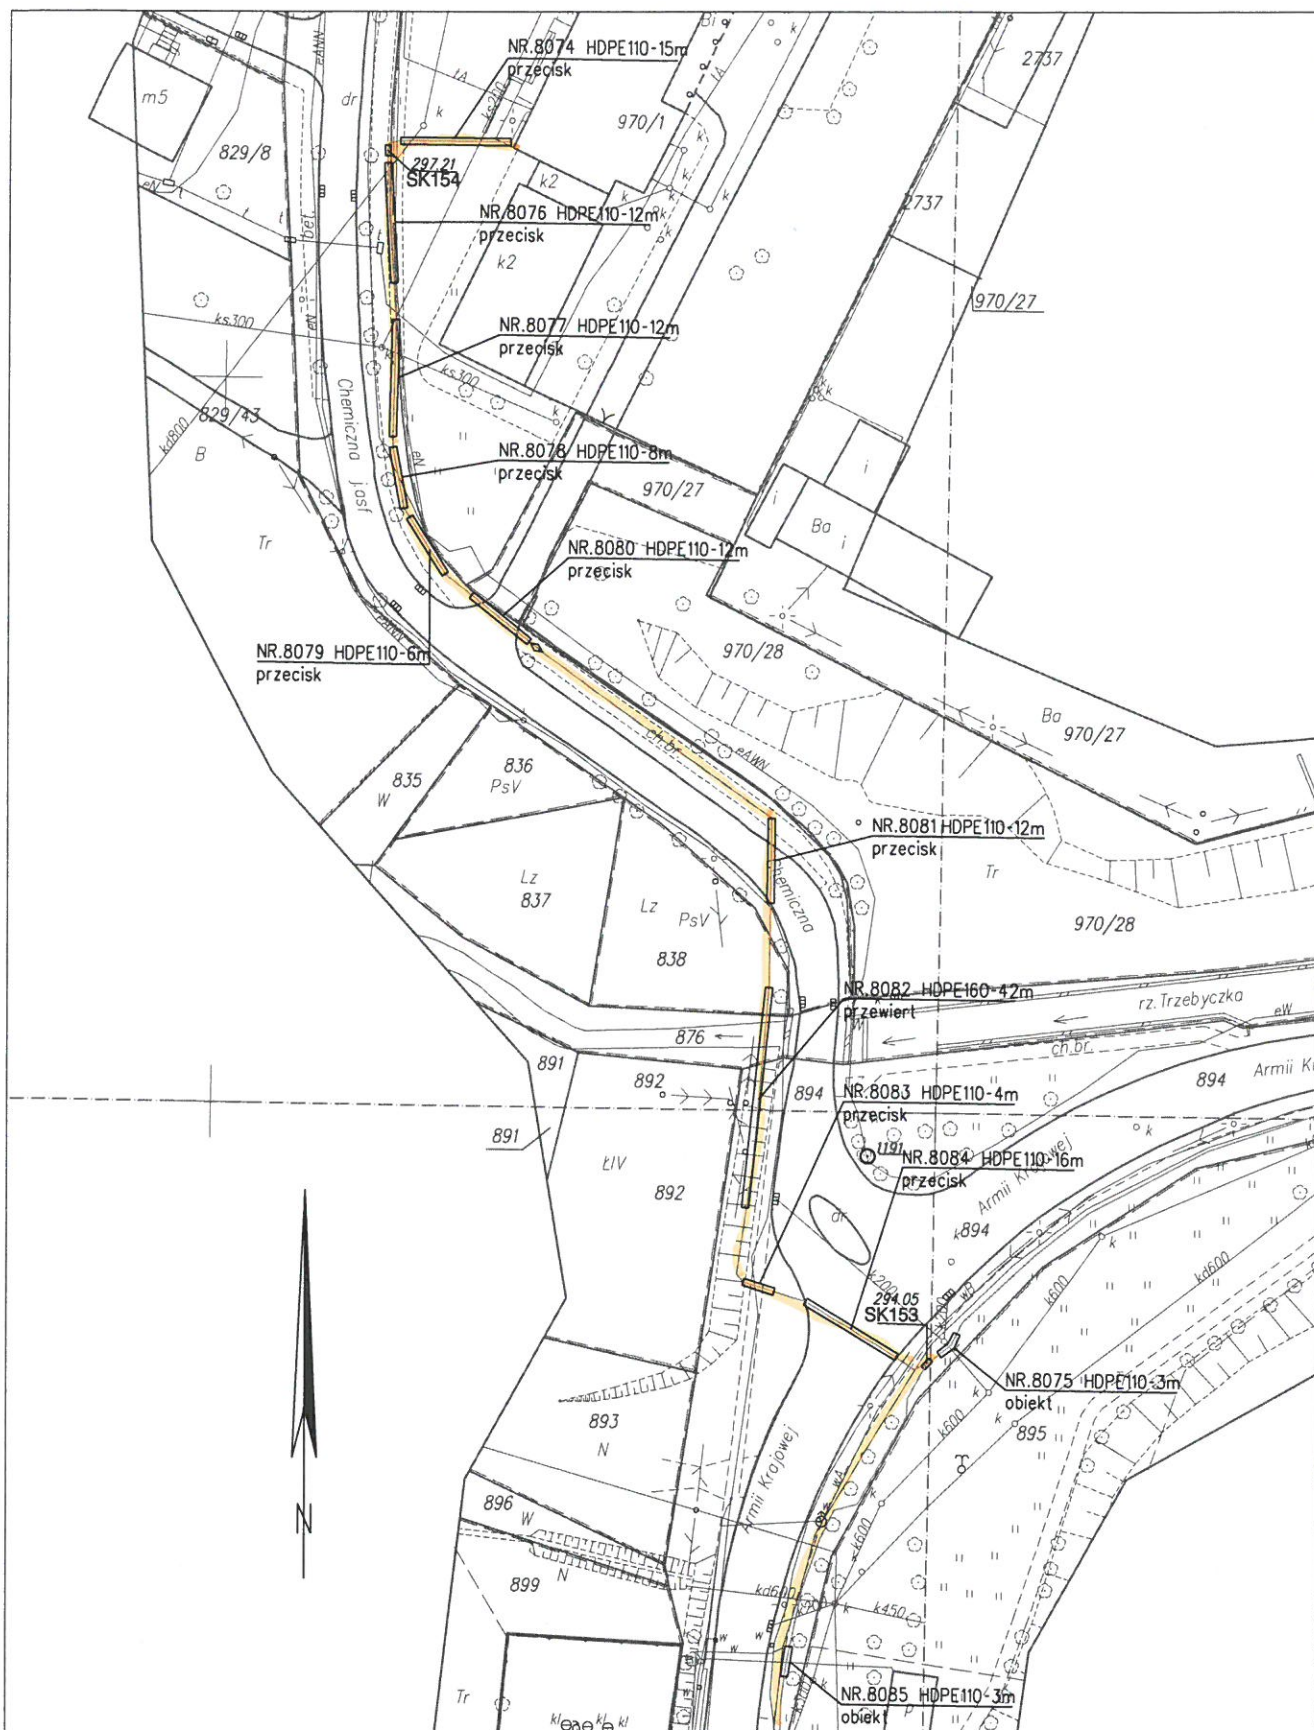

MZUM.PL S.A. WEBTEAM s.c. RCI Sp. z o.o.	Dokumentacja powykonawcza <b>MIEJSKA SIĘĆ SZEROKOPASMOWA W DĄBROWIE GÓRNICZEJ</b>	Skala 1:1000	Nr rys. 2	Arkusz 177	Arkuszy 188
--	--	-----------------	--------------	---------------	----------------