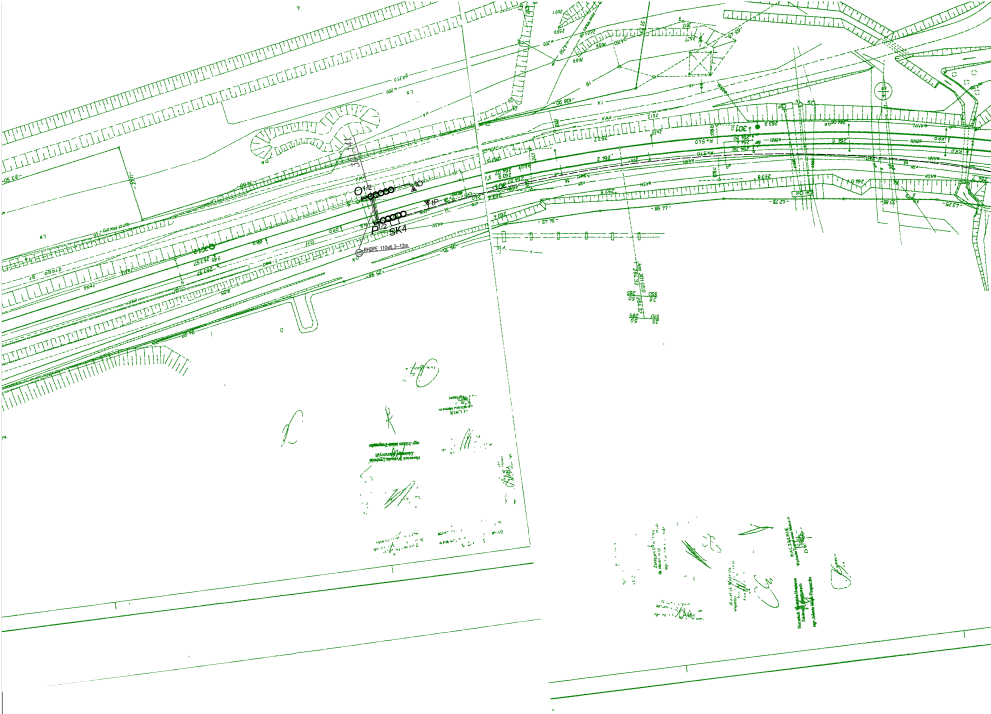
301.141
O1/2
tO
tP
P1/2
SK4
RHDPE 110x6,3-12m
15

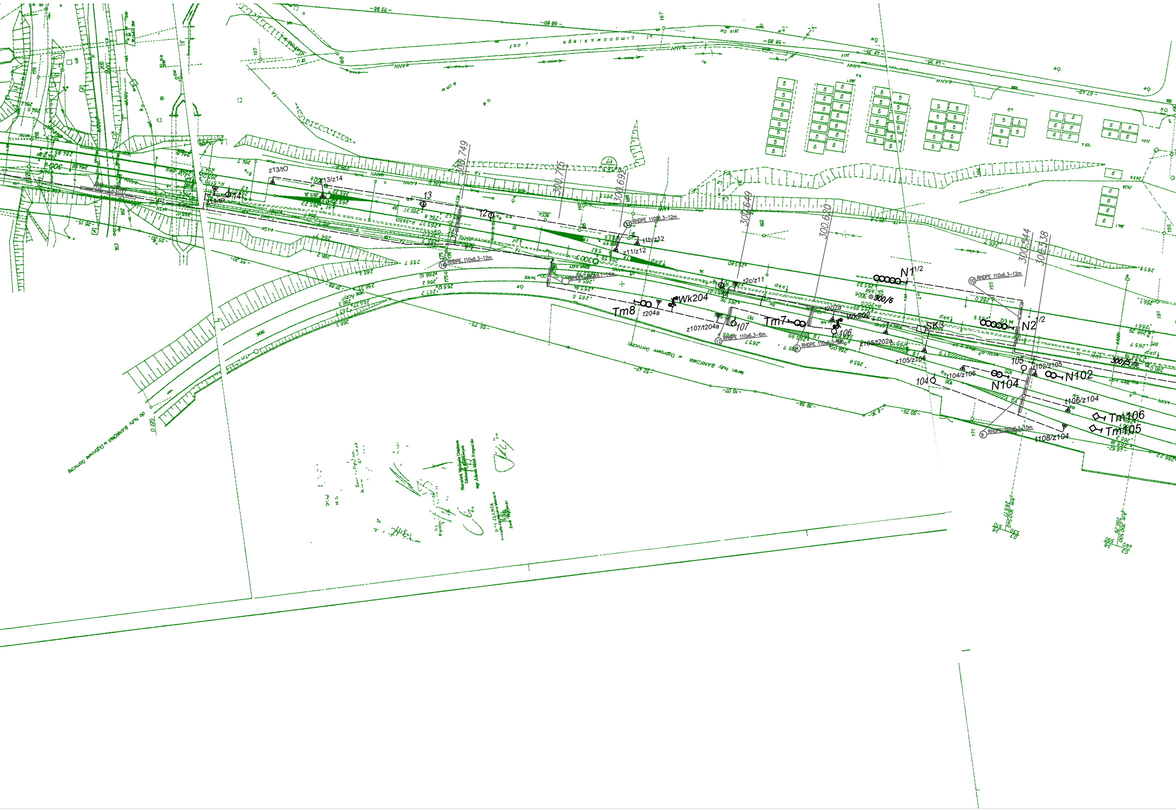
z13/tO
z13/z14
t14
t14/tP
13
t2
300.749
300.715
300.692
300.649
300.620
300.544
300.538
RHDPE 110x6,3-12m
t4b/z12
z11/z12
t2c/z11
N1 1/2
300/6
Tm8
t204a
Wk204
z107/t204a
107
Tm7
t202a
Wk202
106
z105/t202a
SK3
N2 1/2
RHDPE 110x6,3-6m
z105/z106
105
104
t104/z106
N104
t102/z105
N102
300/5
t106/z104
Tm106
Tm105
t108/z104
RHDPE 110x6,3-15m
ul. Limanowskiego
teren huty BANKOWA w Dąbrowie Górniczej
do huty BANKOWA w Dąbrowie Górniczej

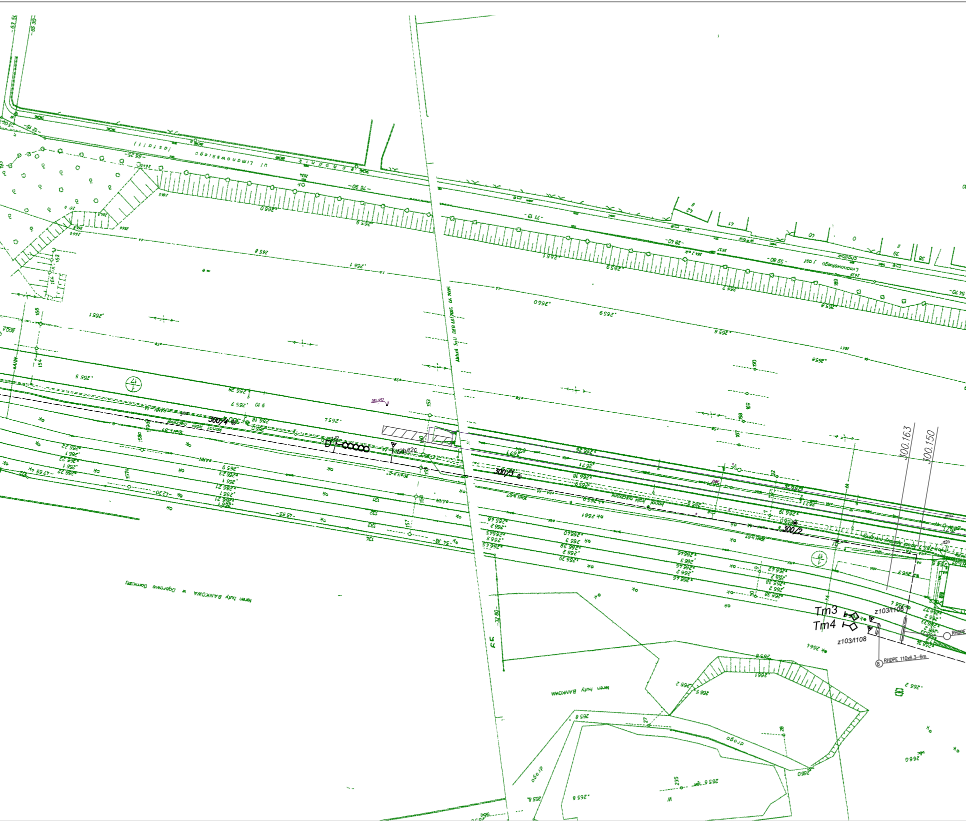

300/4
300/1
300/2
300.163
300.150
t2
t2b
t2c
Tm3
Tm4
z103/t106
z103/t108
RHDPE 110x6,3–6m
RHDPE
ul. Limanowskiego
teren huty BANKOWA w Dąbrowie Górniczej
teren huty BANKOWA
droga

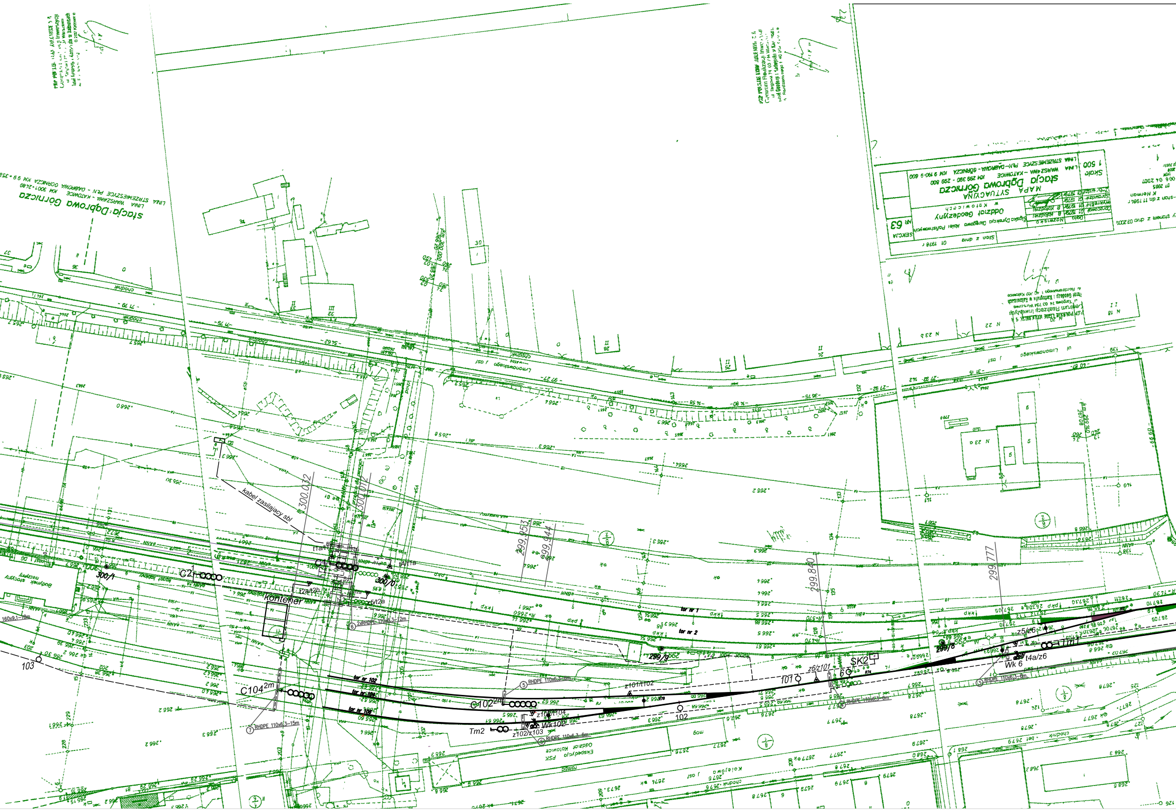
kabel zasilający sbl
300.032
300.012
299,953
299,944
299.850
299.777
C2
C1
300/1
300/0
t1a/t1
t2a/t2b
5/t2a
kontener
2xRHDPE 110x6,3-12m
tor nr 1
tor nr 2
299/9
299/8
SK2
z6/z101
107
6
z5/z6
Tm1
t4a/z6
Wk 6
RHDPE 110x6,3-6m
C104
2m
C102
2m
z101/t102
102
z102/t104
Wk102
Tm2
z102/z103
RHDPE 110x6,3-15m
RHDPE 110x6,3-6m
tor nr 102
tor nr 104
tor nr 106
103
160x9,1-18m

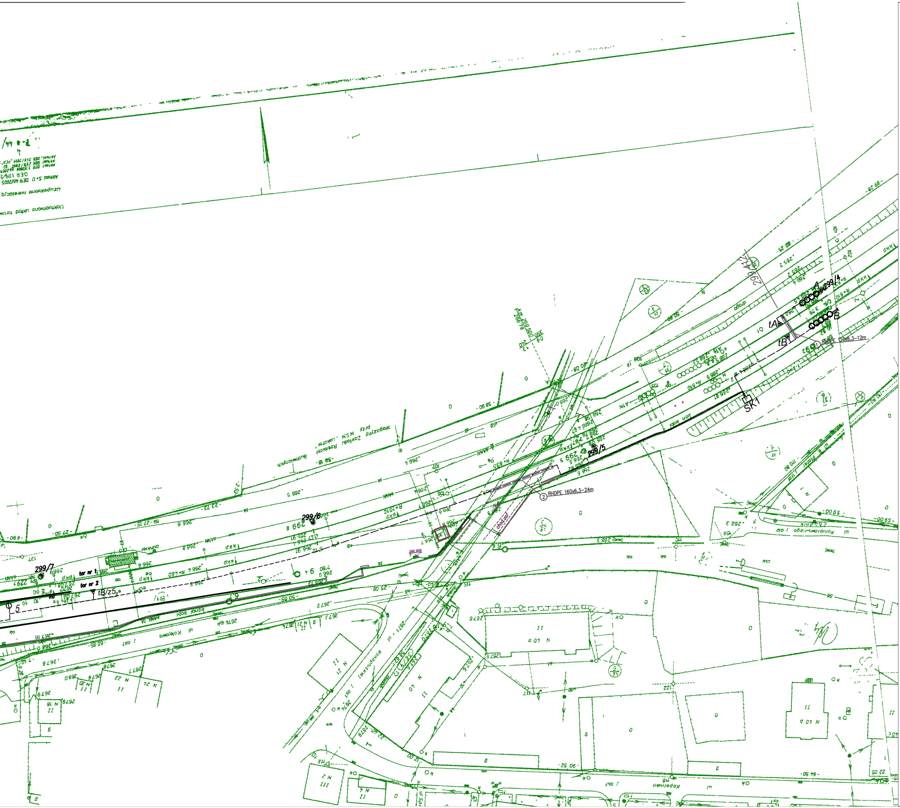
299/7
299/6
299/5
299/4
SK1
tA
tB
tB/Z5
tor nr 1
tor nr 2
RHDPE 160x6,3-24m
ul. Kolejowa

LEGENDA:

- proj. kable sygnalizacyjne
- proj. rury ochronne zabezpieczające kable
- proj. sygnalizator
- proj. czujnik osi koła
- proj. napęd zwrotnicowy
- Sk1 - proj. szafa kablowa srk
- ▬ - proj. elektromagnes shp

DOKUMENTACJA POWYKONAWCZA

unitor B 43-100 Tychy, ul. Przemysłowa 51 tel./fax 032 - 7801210, 032 - 7801209 www.unitorb.pl, e-mail: biuro@unitorb.pl NIP 646-21-01-307, KRS 0000155728	VIMAT Sp. z o.o. ul. Chorzowska 73A, 40-101 Katowice www.vimat.pl, vimat@vimat.pl tel.fax. 32/3542007	Nr. umowy: 90/104/0006/12/Z	Nr. projektu: UP-51	
		Imię i Nazwisko	Data	Podpis
		inż. Z. Bartodziej	V.2013r.	Bartodziej

Jednostka projektowa: unitor B 43-100 Tychy, ul. Przemysłowa 51 tel./fax 032 - 7801210, 032 - 7801209 www.unitorb.pl, e-mail: biuro@unitorb.pl NIP 646-21-01-307, KRS 0000155728	Data: VI 2012r.	Skala: 1:1000	Nr rys.: 1	Inwestor: PKP Polskie Linie Kolejowe S.A. Centrum Realizacji Inwestycji Oddział w Katowicach
	Stadium Projekt Wykonawczy			
Wykonanie projektu: VIMAT Spółka z o.o. 40-101 Katowice ul. Chorzowska 73a	Nr Umowy/Zamówienia : 00000/2012			Temat: Linia nr 001 stacja Dąbrowa Górnicza km 300.125 Przebudowa urządzeń srk i łączności w rejonie nastawni dysponującej "DG"
	Nr Proj. : UP 51			
	Nr Obiektu : 3 SRK			

FUNKCJA	IMIĘ I NAZWISKO	PODPIS	NR UPRAWNIEŃ I SPECJALNOŚĆ
Projektował	inż. Zbigniew Bartodziej	Bartodziej	OIK 4-Z-130/1999
Opracował	inż. Piotr Matyjas		
Sprawdził	mgr inż. Wincenty Długosz	WDługosz	NB-907U/25/72

Branża: SRK

Nazwa rysunku: Plan sytuacyjny - kablowy